


Исполнительная схема котлована



разрезы про скважинах

СКВ-1 на въезде в котлован

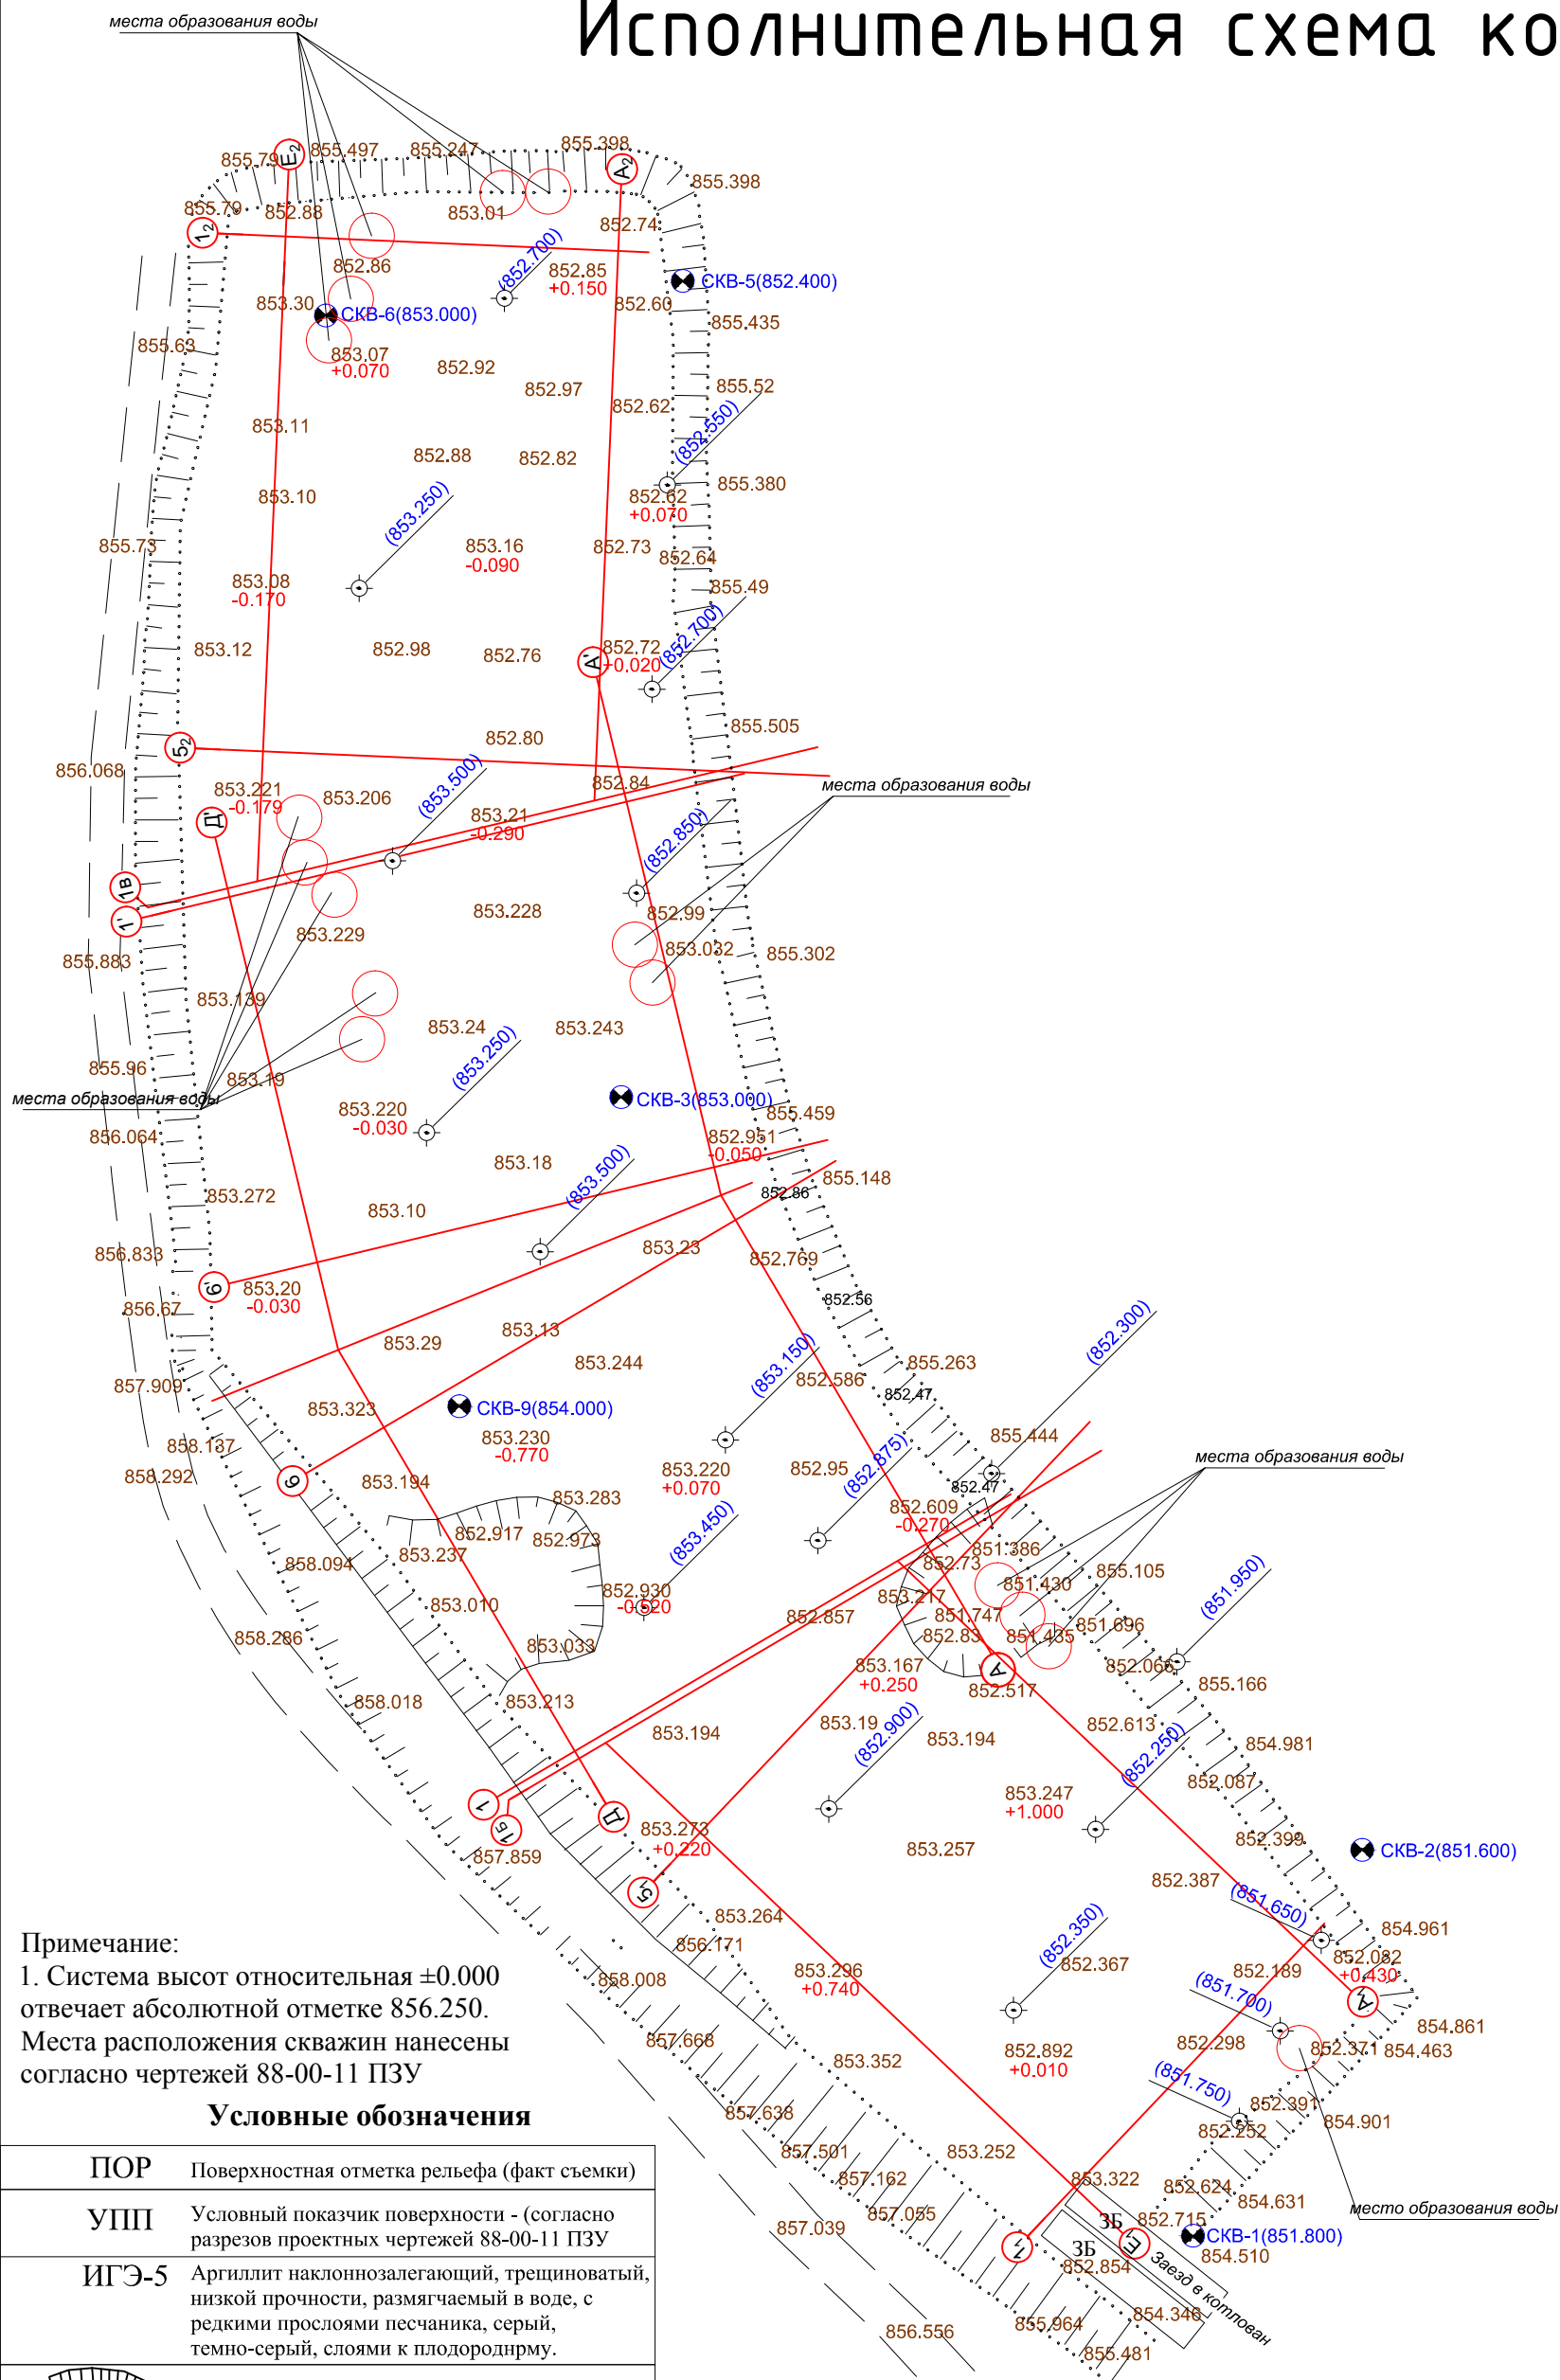

СКВ-2 за пределами котлована



СКВ-3 в пределах котлована



СКВ-5 на укосе котлована



СКВ-6 в пределах котлована



СКВ-9 в пределах котлована



Примечание:
 1. Система высот относительная ± 0.000 отвечает абсолютной отметке 856.250.
 Места расположения скважин нанесены согласно чертежей 88-00-11 ПЗУ

Условные обозначения

ПОР	Поверхностная отметка рельефа (факт съемки)
УПП	Условный показчик поверхности - (согласно разрезам проектных чертежей 88-00-11 ПЗУ)
ИГЭ-5	Аргиллит наклоннозалегающий, трещиноватый, низкой прочности, размягчаемый в воде, с редкими прослоями песчаника, серый, темно-серый, слоями к плодородному.
	Укос по периметру котлована
	Участки со изрытой поверхностью
	Точка съемки поверхности по факту и отклонение от поверхности ИГЭ-5
	Точка залегания и отметка ИГЭ-5 (найдена в результате интерполяции с учетом разреза геологических скважин и их расположения)
	Место бурения скважины (порядковый номер и отметка залегания ИГЭ-5)

НАЗВАНИЕ ПРЕДПРИЯТИЯ

в этом поле данные из паспорта строительства объекта				
Схема определения поверхности котлована, при выходе на отметку ИГЭ-5	Должность:	Фамилия И.О.:	Дата:	Подпись:
	г.л. Инженер			
	прораб геодезист			