
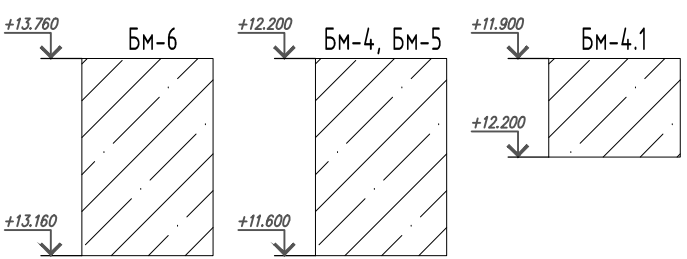


Исполнительная схема монолитных балок

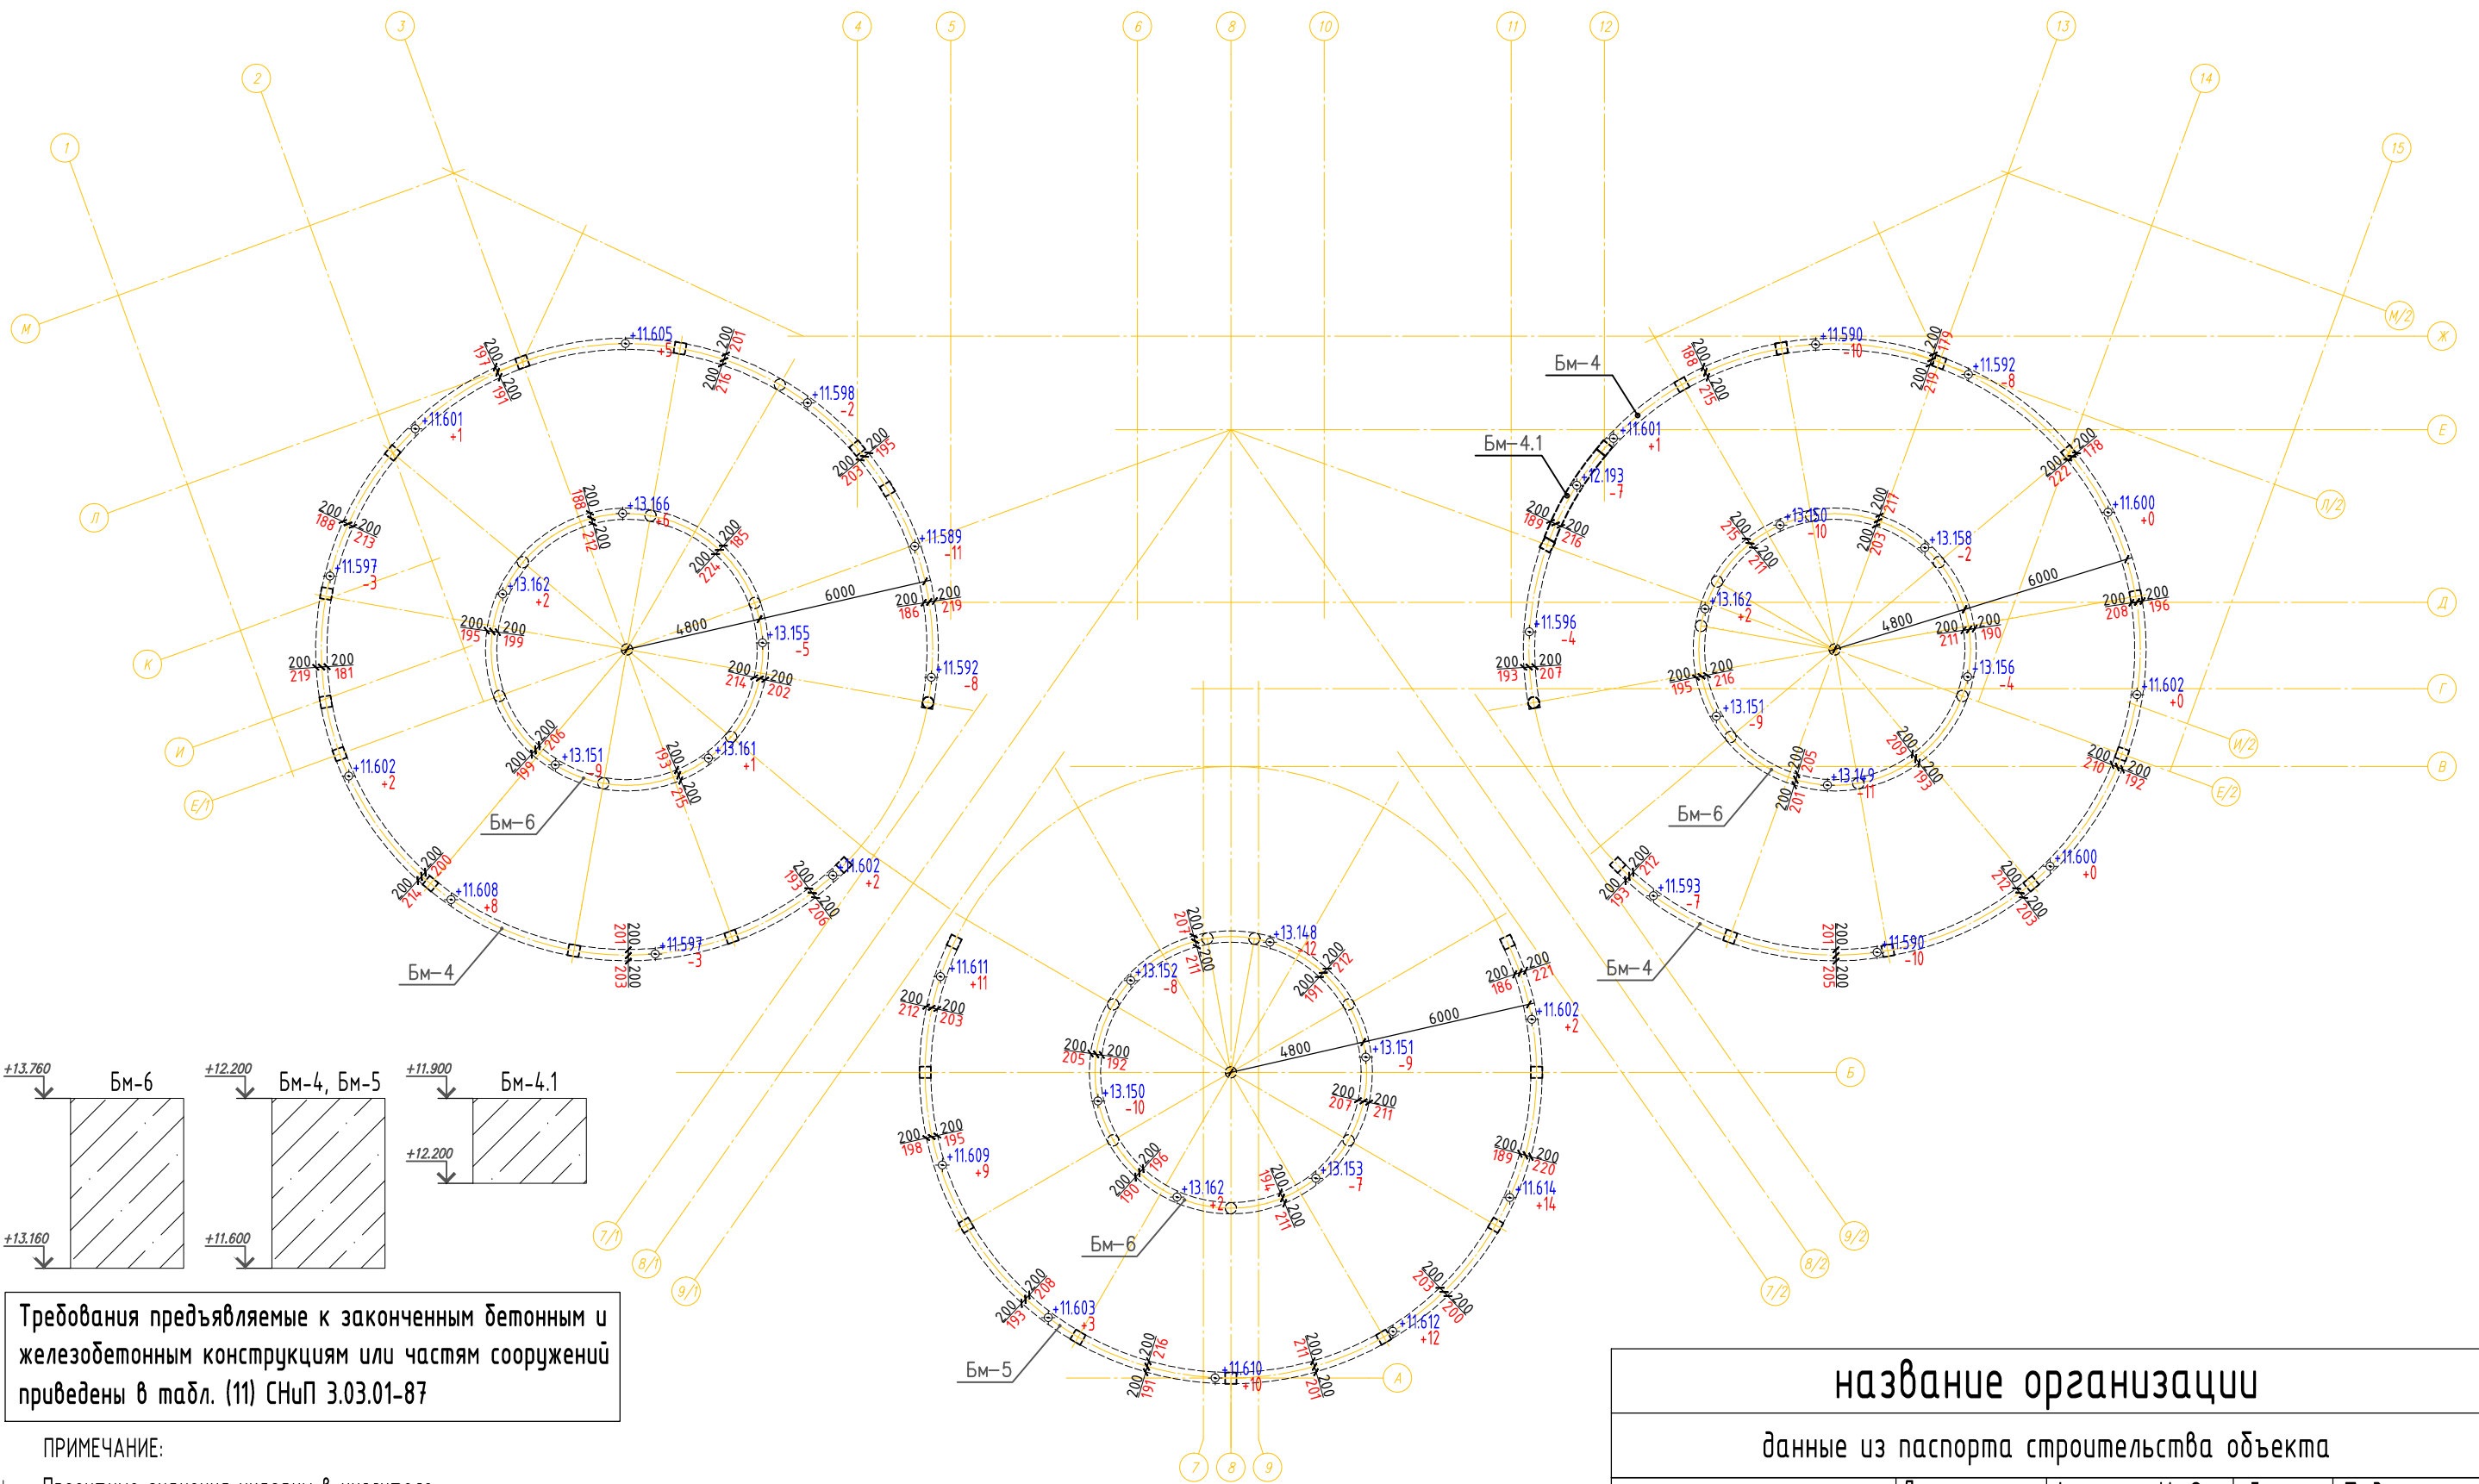

Требования предъявляемые к законченным бетонным и железобетонным конструкциям или частям сооружений приведены в табл. (11) СНиП 3.03.01-87

ПРИМЕЧАНИЕ:

- Проектные значения указаны в числителе.
- Фактические приведены в знаменателе.
- +11.603 Точка съемки поверхности.
- +3 Отклонение от проектной отм. (мм)

название организации				
данные из паспорта строительства объекта				
Исполнительная схема монолитных балок отм. +11.600 +13.160	Должность:	Фамилия И. О.	Дата:	Подпись:
	гл. Инженер			
	прораб			
	геодезист			